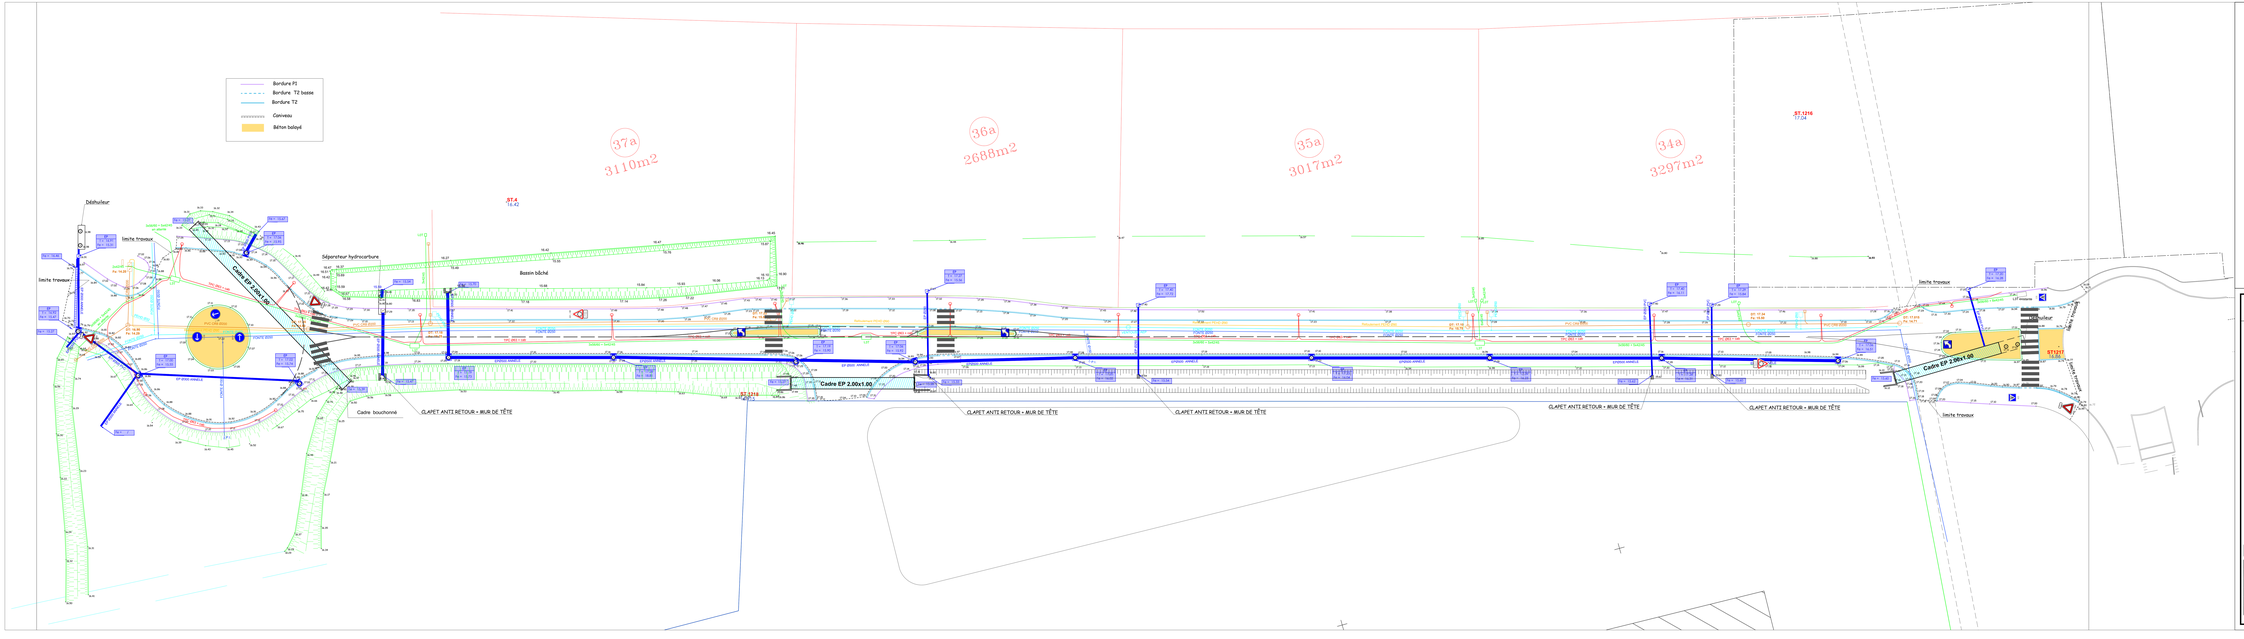

PROVENCE ROUTE

AIXPAR CIVIL - TERRASSEMENT - VRD
Bd Paul Cézanne Nationale 7
13090 AIX EN PROVENCE
TEL : 04.90.58.34.56. Fax : 04.90.59.04.90
e-mail : pr@provence-route.fr

DEPARTEMENT DES BOUCHE DU RHÔNE
COMMUNE DE GRAVESON

ZAC DU SAGNON

2 eme TRANCHE

PLAN DE RECOLEMENT

Système de coordonnées Lambert | Nivellement rattaché au NGF | Echèle: 1/200

Indice	Date	Modifications	Auteur	Vérifié par
1	13/12/2022	Level + dessin.	Y D	B.M

Ce plan est la propriété de MB PROVENCE ROUTE. Il ne peut être communiqué ou reproduit sans l'autorisation préalable de MB PROVENCE ROUTE